


POMIAR POWYKONAWCZY SIECI WODOCIĄGOWEJ ORAZ KANALIZACJI SANITARNEJ

Województwo: opolskie
Gmina: Reńska Wieś 160306_2
Obręb: Większyce 0100
Położenie: dz. 604/3, 604/13
Godło mapy zas.: 6.131.21.15.3.3
G.6640.1756.2022
Układ współrzędnych „2000”
Poziom odniesienia „PL-EVRF2007-NH”

Opracował dn.

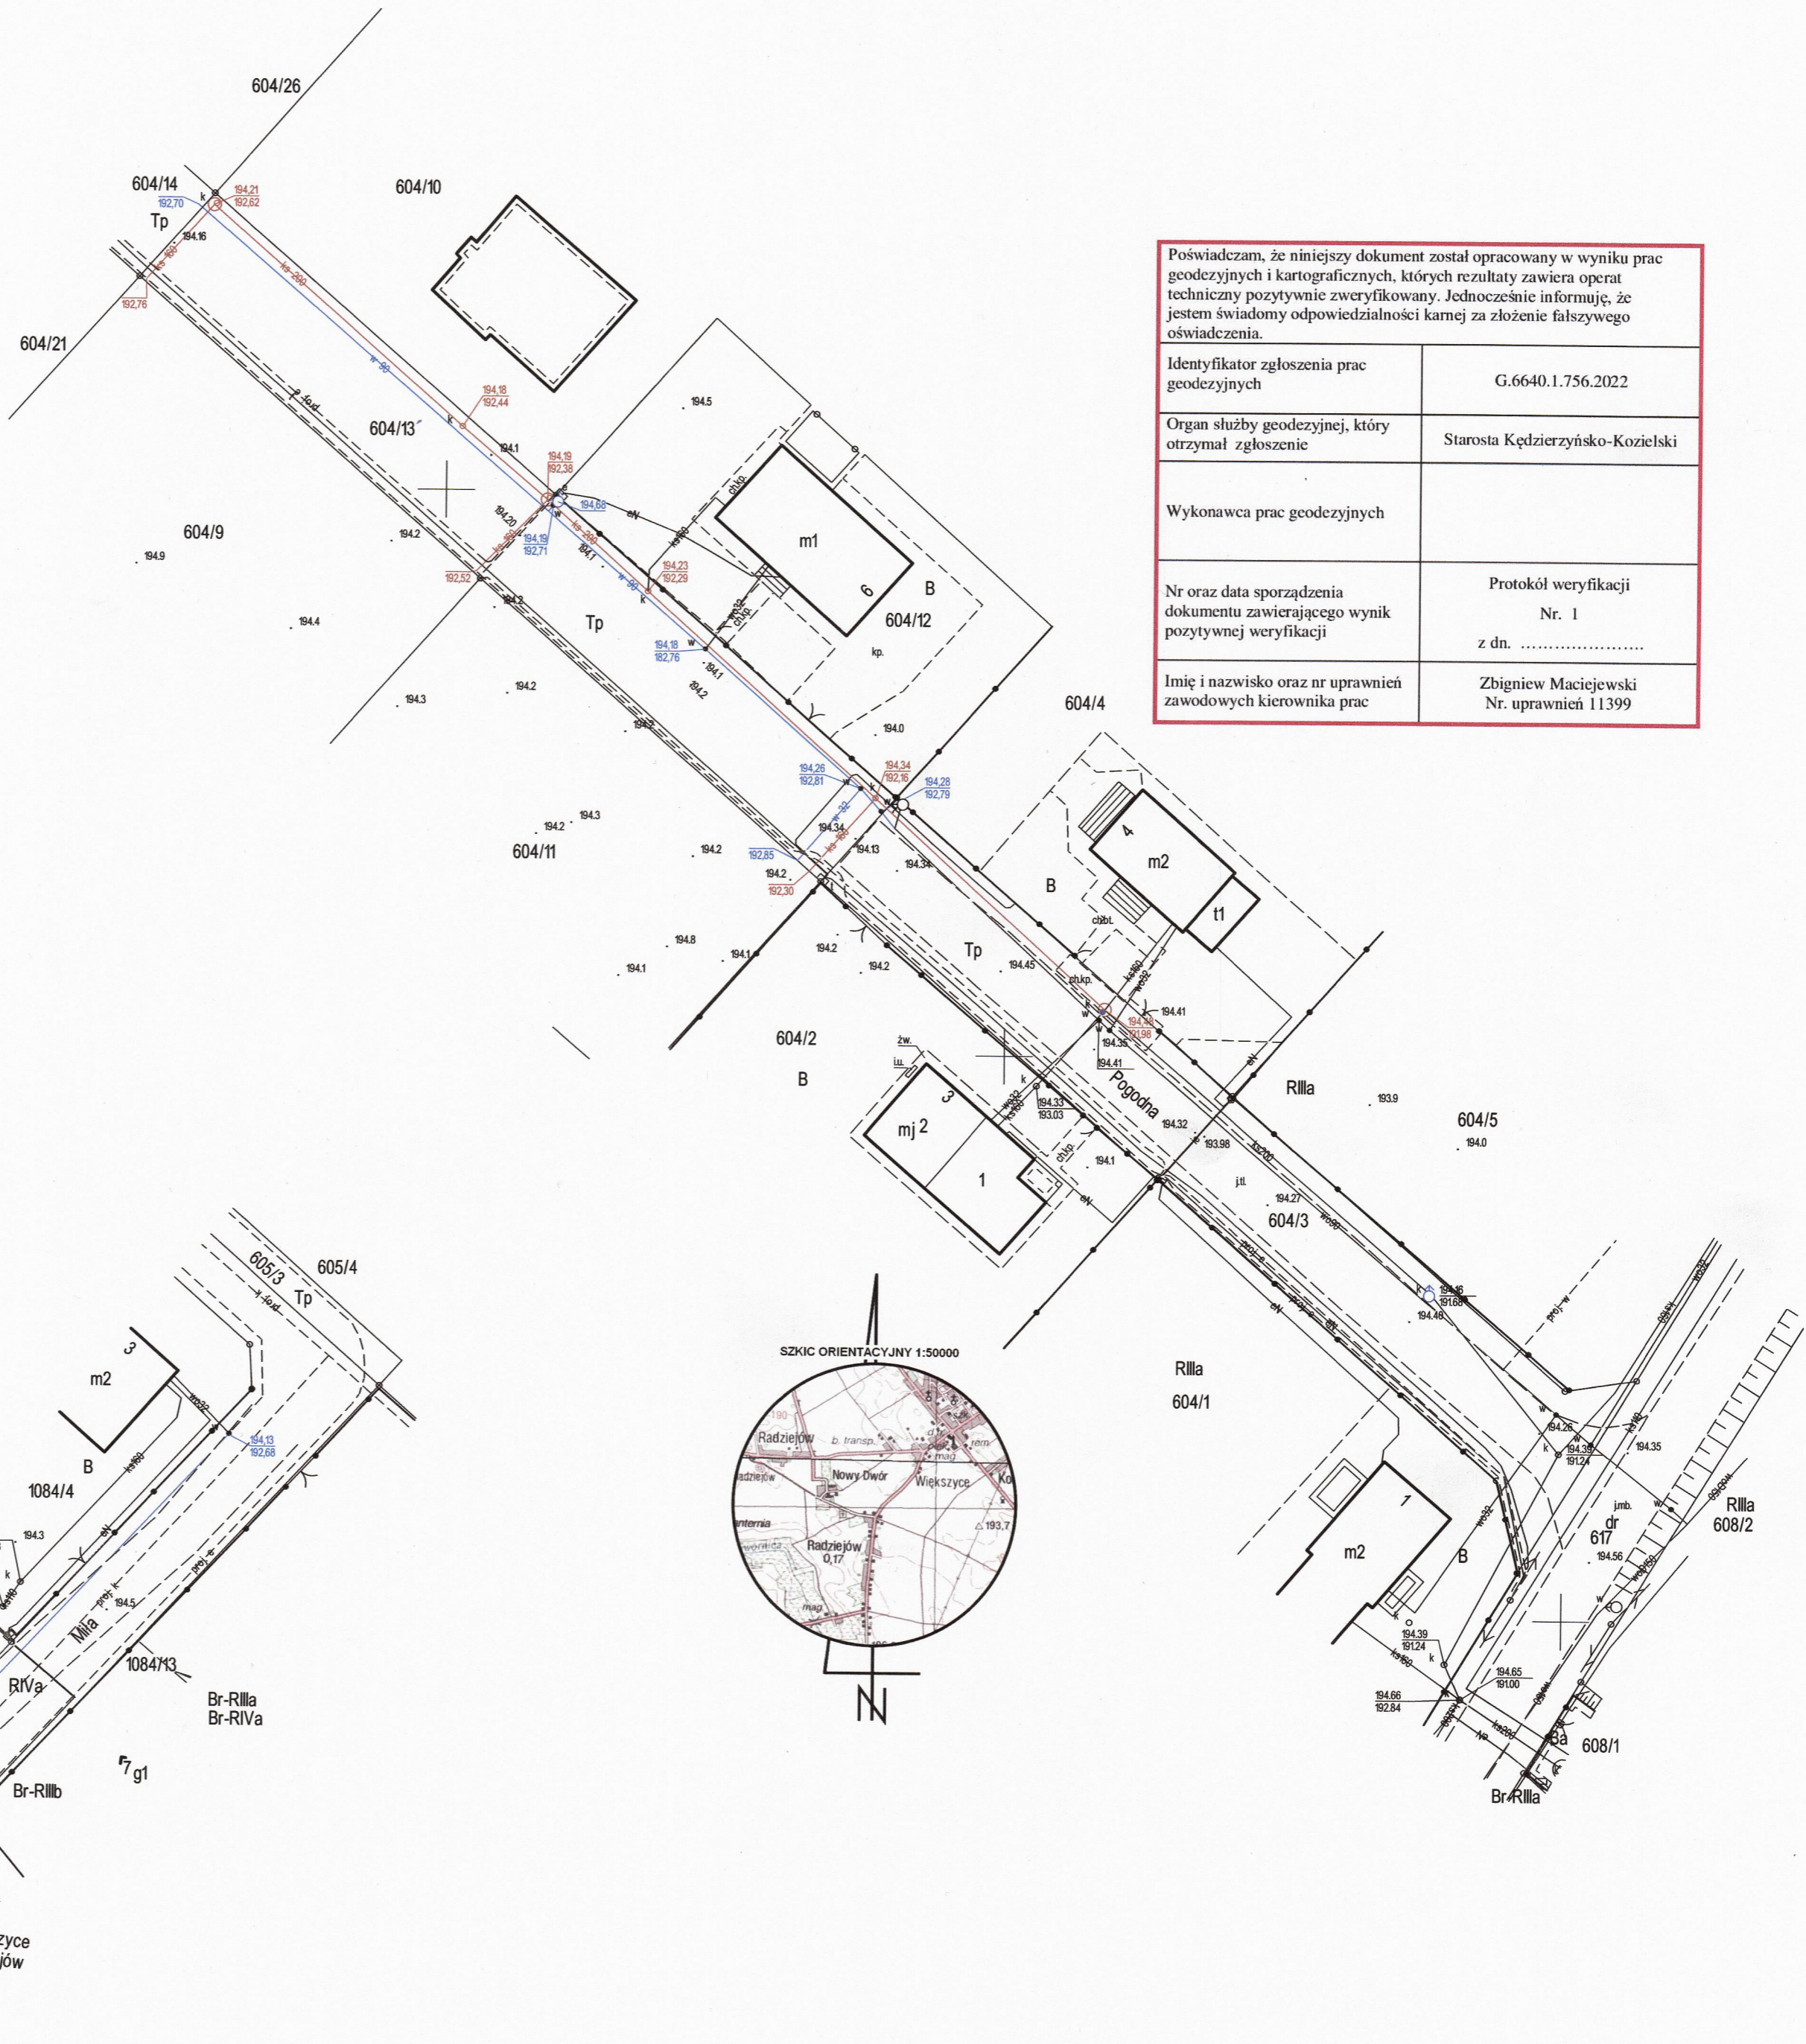

Poświadczam, że niniejszy dokument został opracowany w wyniku prac geodezyjnych i kartograficznych, których rezultaty zawiera operat techniczny pozytywnie zweryfikowany. Jednocześnie informuję, że jestem świadomy odpowiedzialności karnej za złożenie fałszywego oświadczenia.	
Identyfikator zgłoszenia prac geodezyjnych	G.6640.1.756.2022
Organ służby geodezyjnej, który otrzymał zgłoszenie	Starosta Kędzierzyńsko-Kozielski
Wykonawca prac geodezyjnych	
Nr oraz data sporządzenia dokumentu zawierającego wynik pozytywnej weryfikacji	Protokół weryfikacji Nr. 1 z dn.
Imię i nazwisko oraz nr uprawnień zawodowych kierownika prac	Zbigniew Maciejewski Nr. uprawnień 11399