

**POMIAR POWYKONAWCZY
KANALIZACJI SANITARNEJ**

Dla zadania:

**„Budowa kanalizacji sanitarnej
w sołectwie Komorno”**

Województwo: *opolskie*
Gmina: *Reńska Wieś 160306_2*
Obręb: *Komorno 0011*
Położenie: *dz. 577/2, 577/4*
Godło mapy zas.: *474-344-172, -181*
Skala: *1:1000*
G.6640.1.1228.2014
Dz. zam.: *6932/2014*
Układ współrzędnych „1965”
Poziom odniesienia: „Kronstadt”

Sporządził dn.

GEODETA UPRAWNIONY
Nr dop. 113309 / zakresy L2,4
Zbigniew Maciejewski
47-200 KĘDZIERZYN-KOZŁE
ul. Piastowska 2A

Usługi Geodezyjno-Kartograficzne S.C.
"GedMax"
ul. Piastowska 1, tel. 77-482 18 51
47-200 Kędzierzyna-Koźle
NIP: 749-14-39-825 REGON: 531145813

Arkusz nr 3 (składa się z 4 arkuszy)

STARUSZ NAJPOWIATOWE
w miejscowości: *Koźle*
Wydział: *Geodezji i Kartografii*
Krajoznictwa i Nieruchomości
Kędzierzyna-Koźle
ul. Piastowska 15


Przebiegająca sieć kanalizacji sanitarnej - generalny opracowanie
w wyniku przed wykonaniem i kontroli wykonania, w których
rezultaty zabrał Geodeta uprawniony. Wyniki nie świadczą
mierzonych elementów zasobu geodezyjnego
i kartograficznego

Organ prowadzący całonocny
zabieg geodezyjny i kartograficzny
Kędzierzyna-Koźle
T. 1603.2014.1224

Data wystawienia opinii
technicznej do ewidencji
miejscowości: *24.11.2014*
mgr inż. *Muczel*
Inżynier ds. Geodezji i Kartografii
Inspektor ds. Geodezji i Kartografii

Gm. REŃSKA WIEŚ woj. opolskie.

Łączy ark. 4

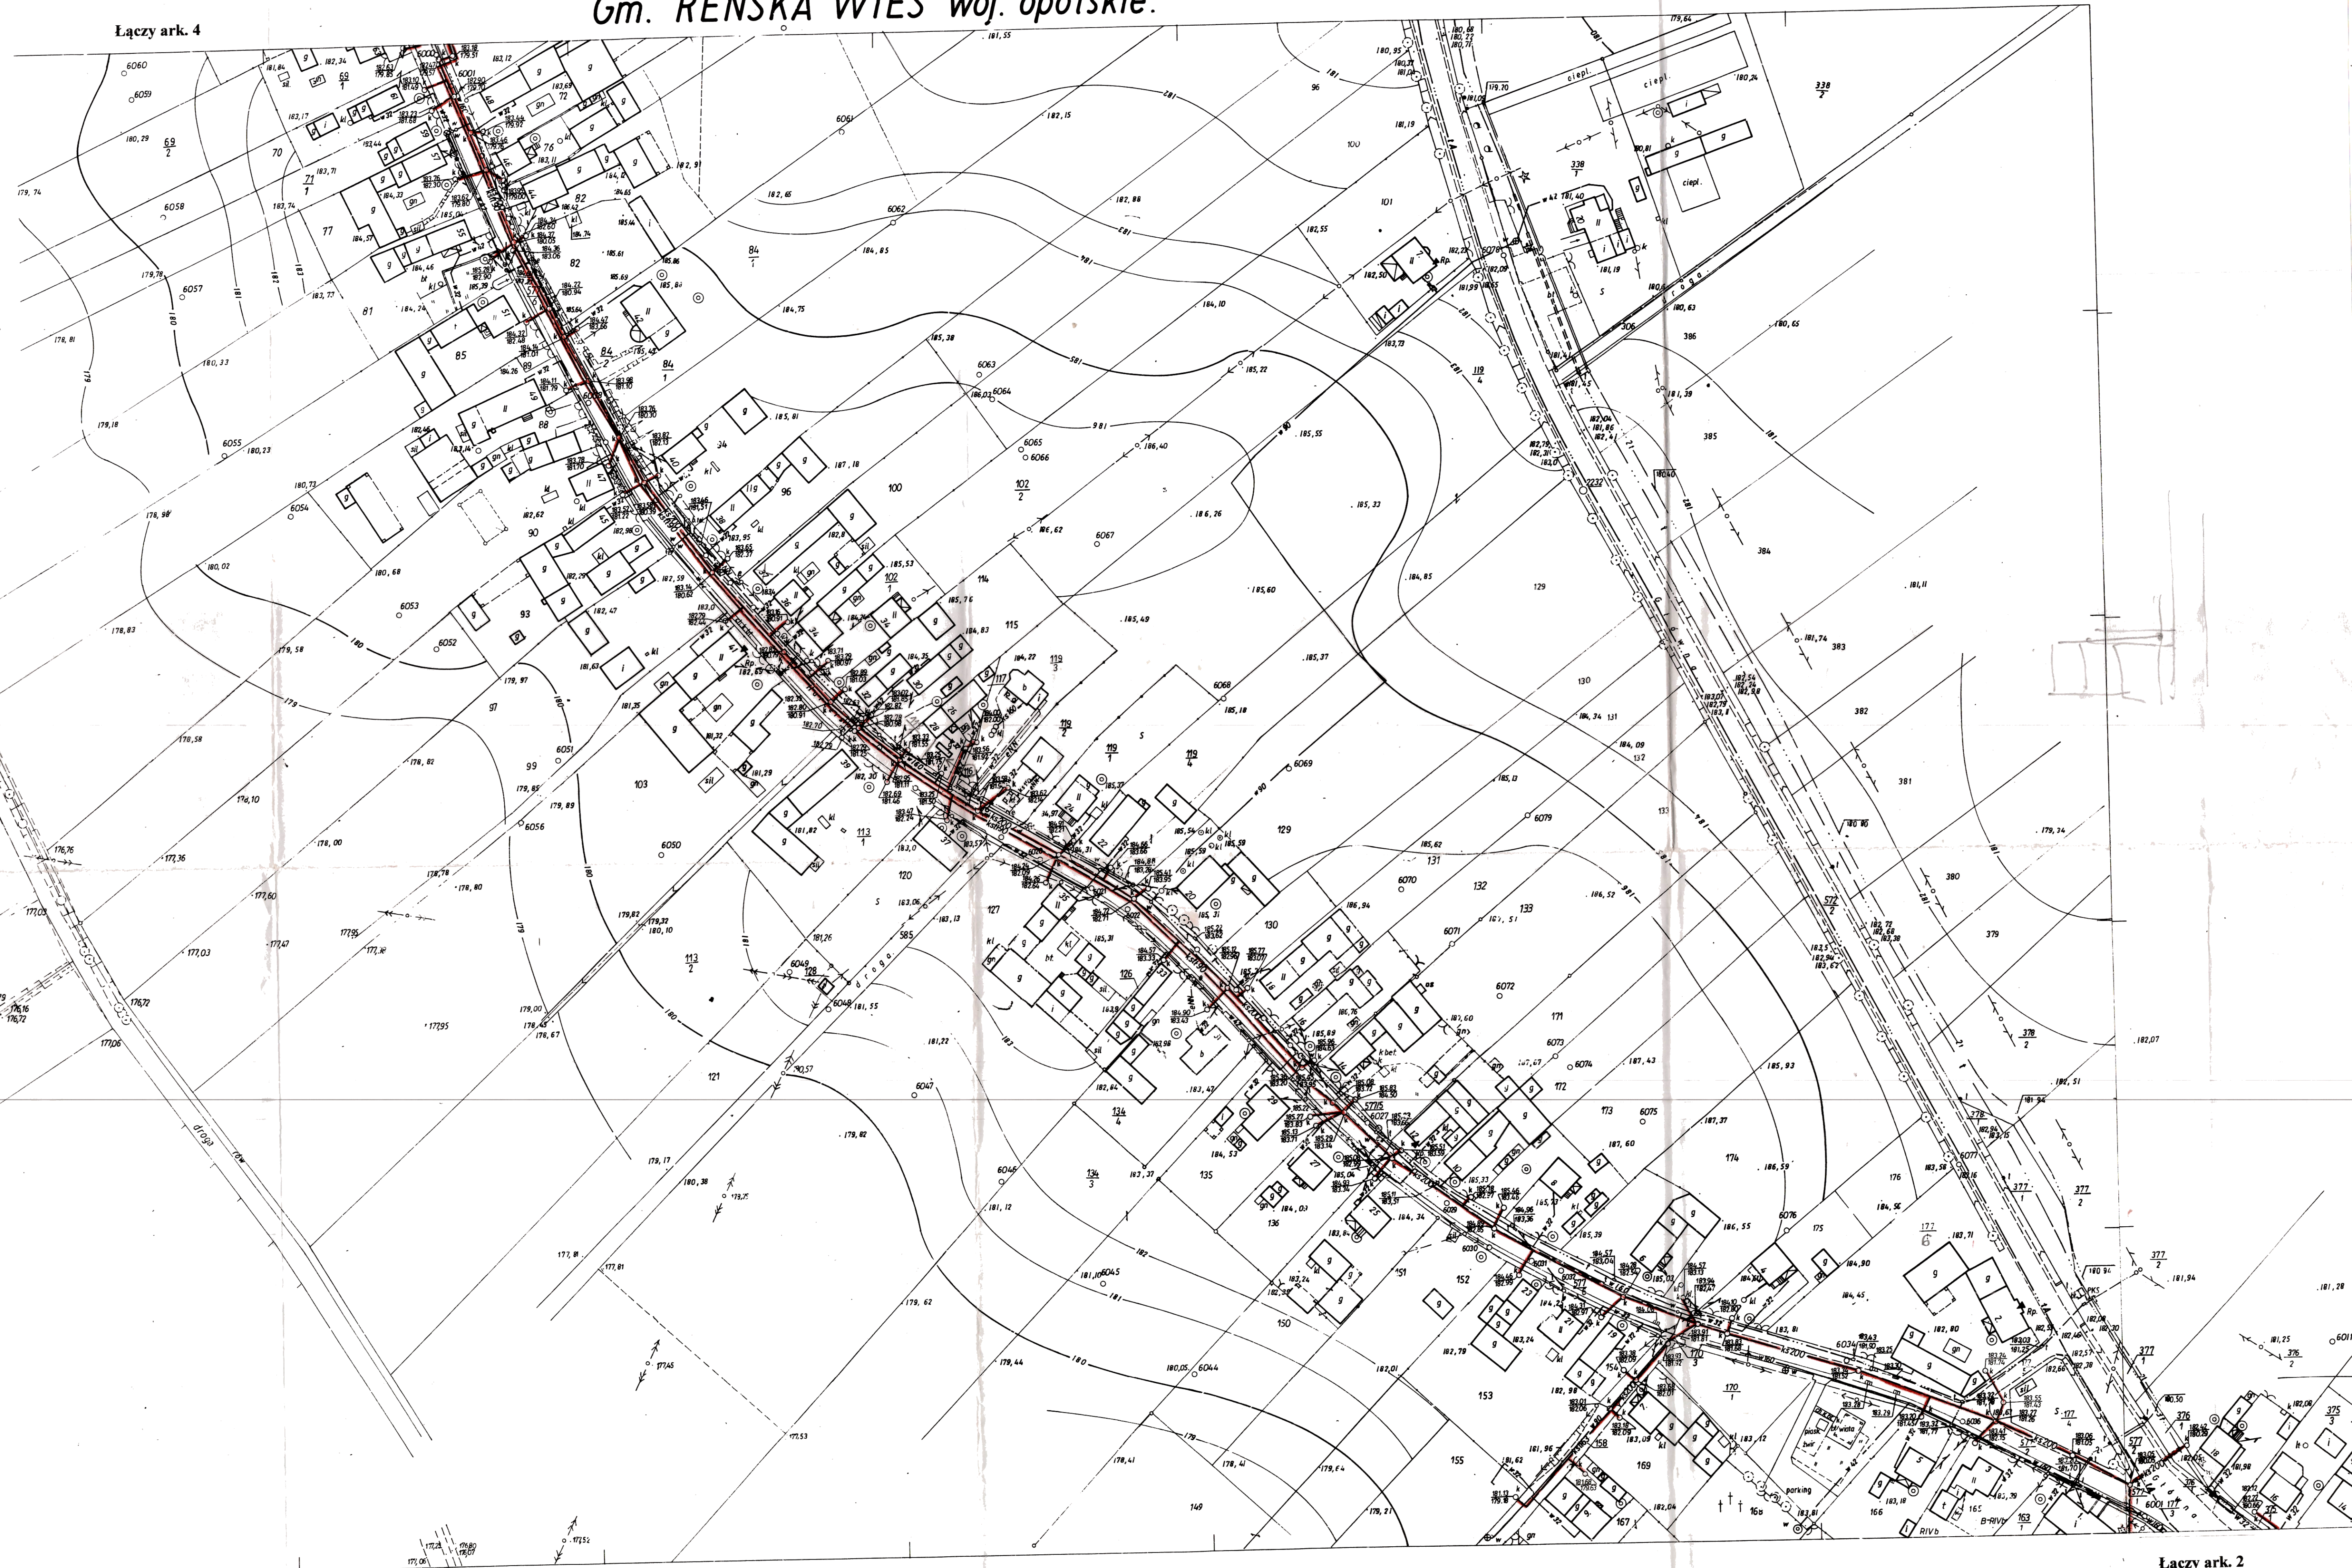


474. 344. 172
1:1000

MAPA ZASADNICZA

Założona w r 1991 przez
SPÓŁKĘ CYWILNĄ
USŁUG GEODEZYJNO - KARTOGRAFICZNYCH
Z Maciejewski, mgr inż. J. Mielczarek.

TREŚĆ NAKŁADEK	

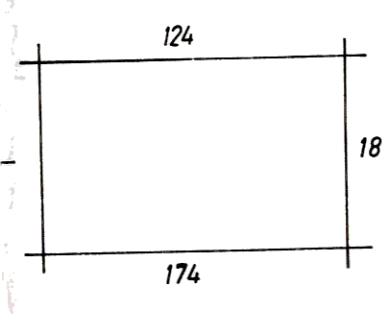

181 w. Komorno.

1. Układ współrzędnych: „65”
2. Poziom odniesienia: Kronstadt
3. Mapę opracowano metodą bezpośrednią.

Łączy ark. 2