

**POMIAR POWYKONAWCZY
KANALIZACJI SANITARNEJ**

Dla zadania:

**„Budowa kanalizacji sanitarnej
w sołectwie Komornio”**

Województwo: **opolskie**
Gmina: **Renška Wieś 160306_2**
Obręb: **Komornio 0011**
Położenie: **dz. 504**
Godło mapy zas.: **474-344-231**
Skala: **1: 1000**
G.6640.1.1228.2014
Dz.zam.: **6932/2014**
Układ współrzędnych: **„1965”**
Poziom odniesienia: **„Kronstadt”**


Sporządził dr.

GEODETA UPRAWNIONY Usługi Geodezyjno-Kartograficzne S.C.
Nr upraw.: **11399** Zakreśly 1,2,4 " **GeoMax** "
47-220 KĘDZIERZYN-KOZŁE ul. Płanowska 1A
NIP: 749-14-39-825 REGON: 531145813

Arkusz nr 1 (składa się z 4 arkuszy)

Dokumentacja: **INSPEKTOR**

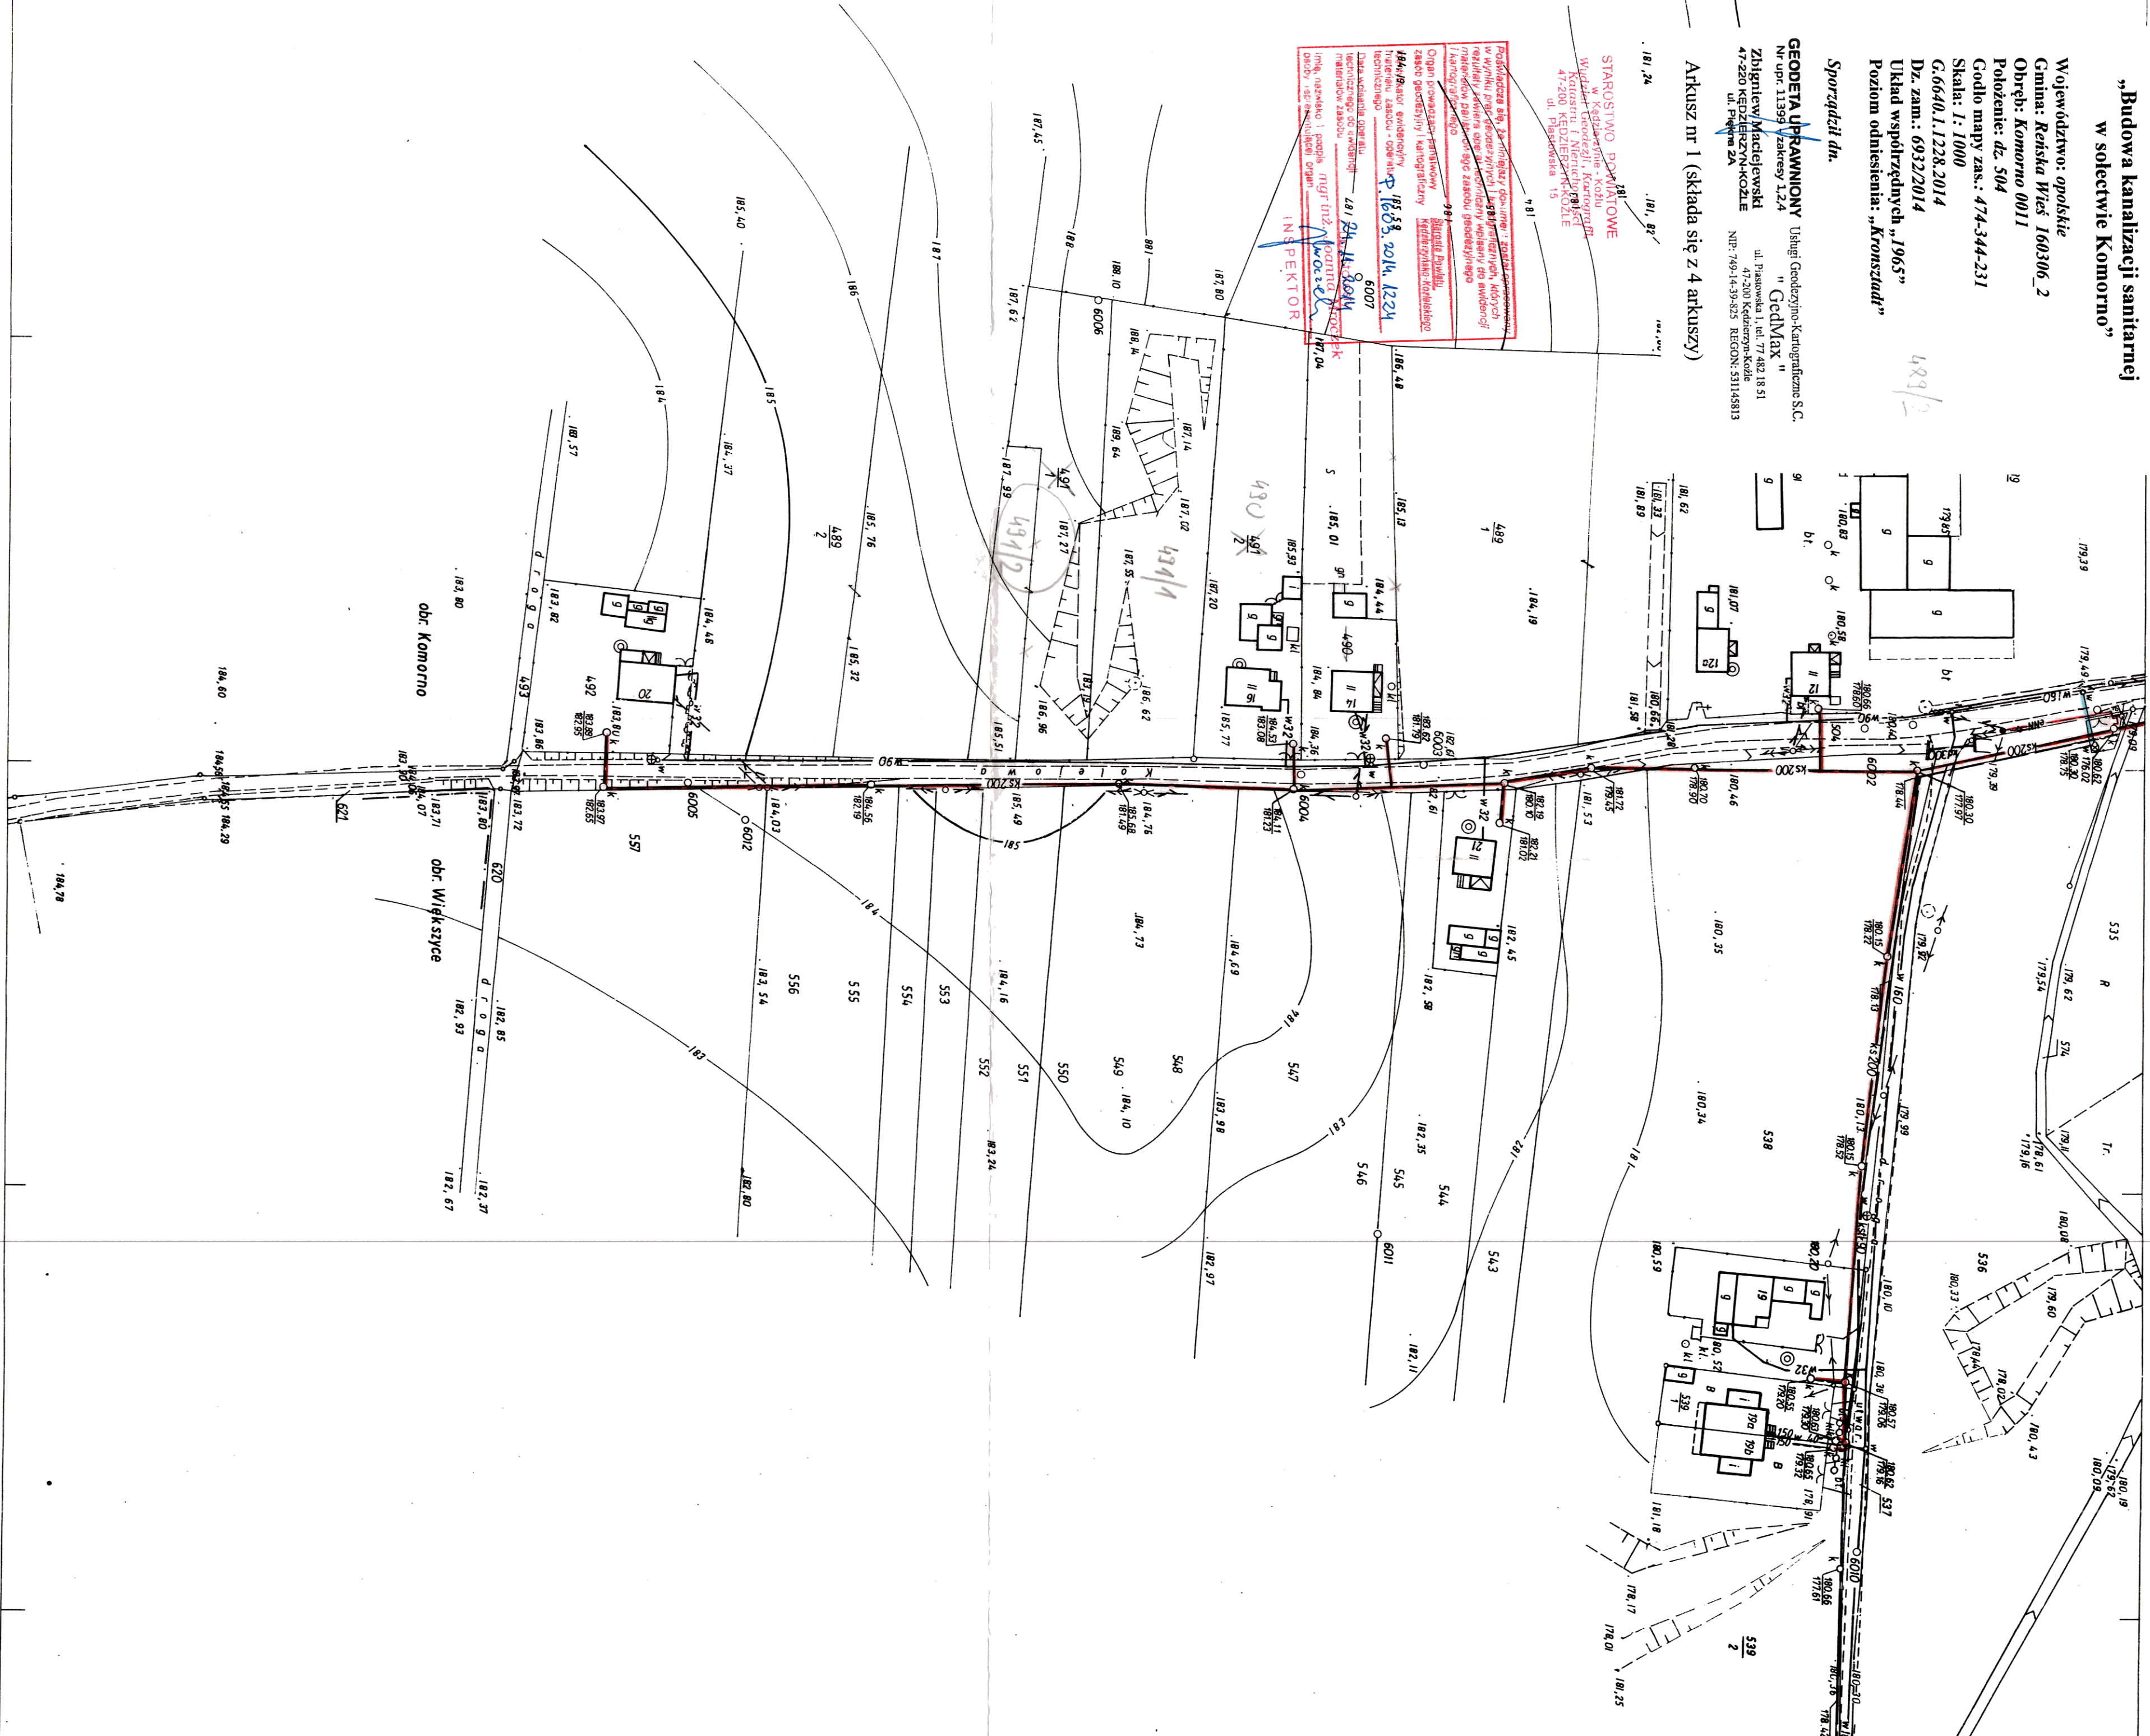

Łączy ark. 2

Gm. RENSKA WIEŚ W

474. 344. 231
1: 1000

MAPA ZASADNICZA

Założona w r 1991 przez
SPOŁKĘ CWILNĄ
USŁUG GEODEZYJNO - KARTOGRAFICZNYCH
Z. Maciejewski, mgr inż. J. Mieczanek.

47-220 Kędzierzyn - Koźle ul. Krolowej Jadwigi 4/3

TRESC NAKLADK	