

**POMIAR POWYKONAWCZY  
KANALIZACJI SANITARNEJ**

Dla zadania:

**„Budowa kanalizacji sanitarnej  
w sołectwie Komorno”**


Województwo: *opolskie*  
Gmina: *Reńska Wieś 160306\_2*  
Obręb: *Komorno 0011*  
Położenie: *dz. 504, 572/2, 573, 479/2, 480/4, 481, 482*  
Godło mapy zas.: *474-344-174, -183*  
Skala: *1: 1000*  
G.6640.1.1228.2014  
Dz. zam.: *6932/2014*  
Układ współrzędnych „1965”  
Poziom odniesienia: „Kronsztadt”

Sporządził dn.

**GEODETA UPRAWNIONY**  
Nr upr. 11399 - zakresy 1,2,4  
**Zbigniew Maciejewski**  
47-220 KĘDZIERZYN-KOZŁE  
ul. Piłkarska 2A

Usługi Geodezyjno-Kartograficzne S.C.  
"GedMax"  
ul. Piłkowska 1, tel. 77 482 18 51  
47-200 Kędzierzyn-Koźle  
NIP: 749-14-39-825 REGON: 531145813

Arkuszy nr 2 (składa się z 4 arkuszy)

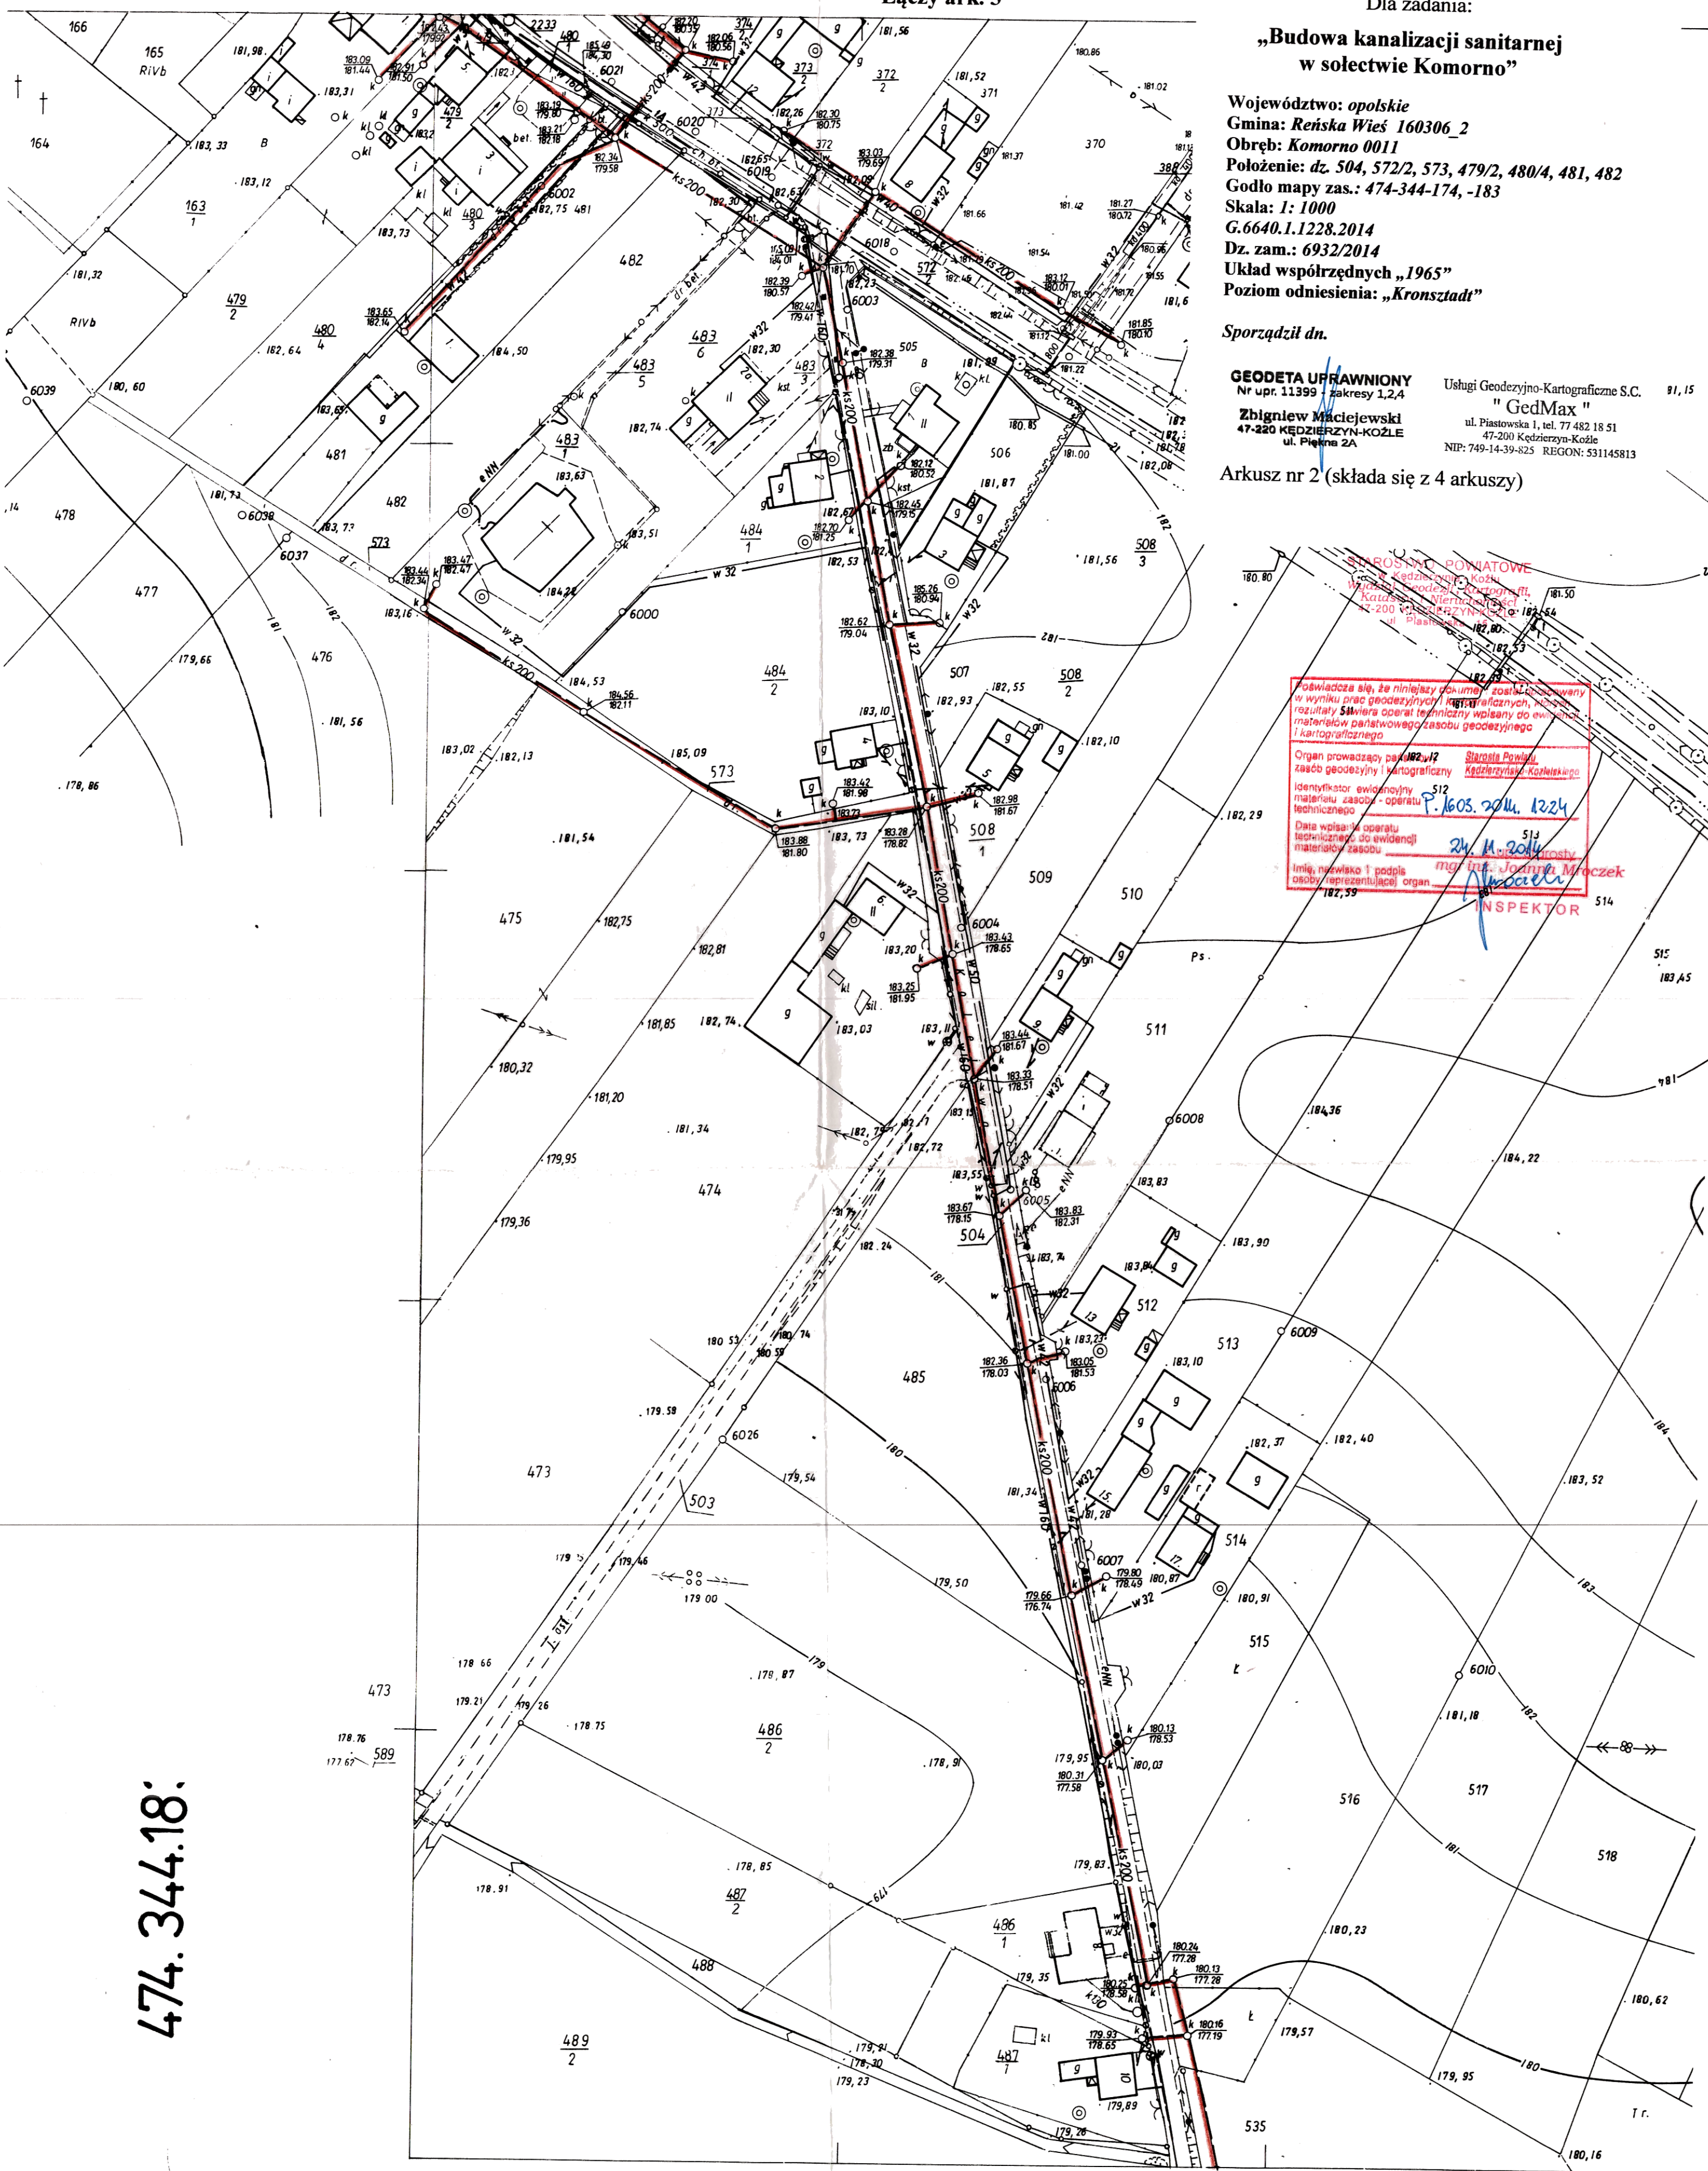

Świadcze się, że niniejszy dokument został sporządzony w wyniku prac geodezyjnych i kartograficznych, których rezultaty są materiałem operatorem technicznym wpisanym do ewidencji materiałów państwowego zasobu geodezyjnego i kartograficznego.

Organ prowadzący państwowy zasób geodezyjny i kartograficzny: Starosta Powiatu Kędzierzyn-Kozielskiego

Identyfikator ewidencyjny materiału zasobu operatorem technicznym: P.1603.2014.1224

Data wpisania operatorem technicznym do ewidencji materiałów państwowego zasobu geodezyjnego i kartograficznego: 24.11.2014

Imię, nazwisko i podpis osoby reprezentującej organ: mgr inż. Joanna Mroczek

INSPEKTOR

Łączy ark. 3

Łączy ark. 1

474.344.183

474.344.183  
1:1000

**MAPA ZASADNICZA**

Założona w r 1991 przez  
SPÓŁKĘ CYWILNĄ  
USŁUG GEODEZYJNO - KARTOGRAFICZNYCH  
Z. Maciejewski, mgr inż. J. Mielczarek.